


MASZT ODGROMOWY
H=4000, Fi=40

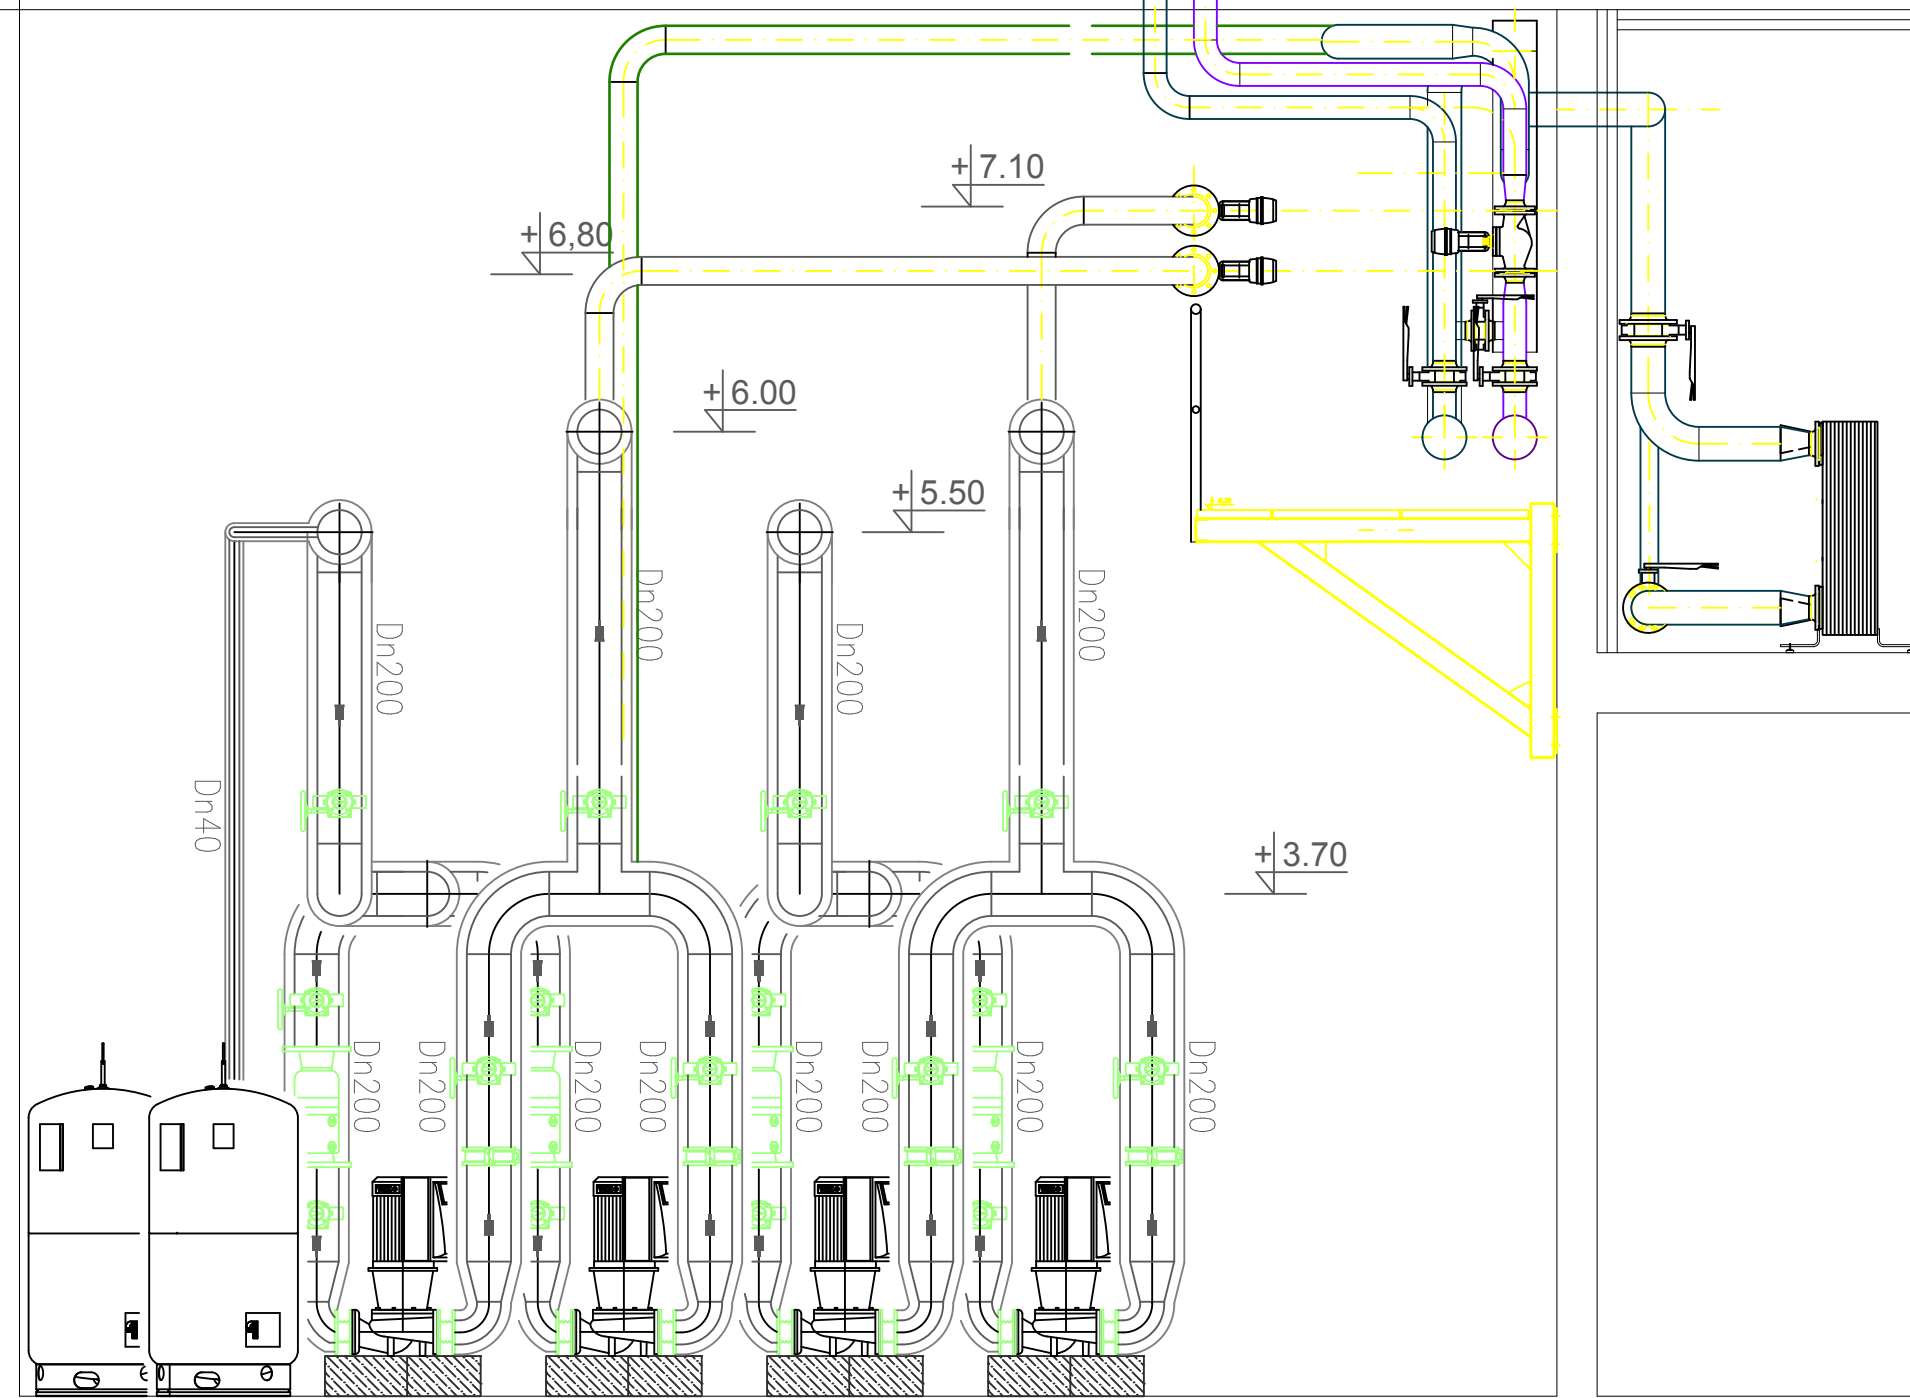

Honeywell Sp. z o.o. ul. Domaniewska 39b, 02-672 Warszawa		
INWESTOR: Narodowe Centrum Badan Jadrowych ul. Andrzeja Sołtana 7, 05-400 Otwock	BRANŻA: ELEKTRYCZNA - INST. ODGROMOWA STADIUM: DDKUMENTACJA POWYKONAWCZA	Nr rys.: EO-2 Skala: 1:50
TEMAT: ROZBUDOWA SYSTEMU CHŁODZENIA CENTRUM INFORMATYCZNE w Świerku	PRZEDMIOT RYSUNKU: OCHRONA ODGROMOWA DRYCOOLERÓW - PRZEKRÓJ	Nr uprawnień: WA-249/90
mgr inż. Danuta Głowaczewska - Czarnocka	Podpis: 	Data: 2014.07